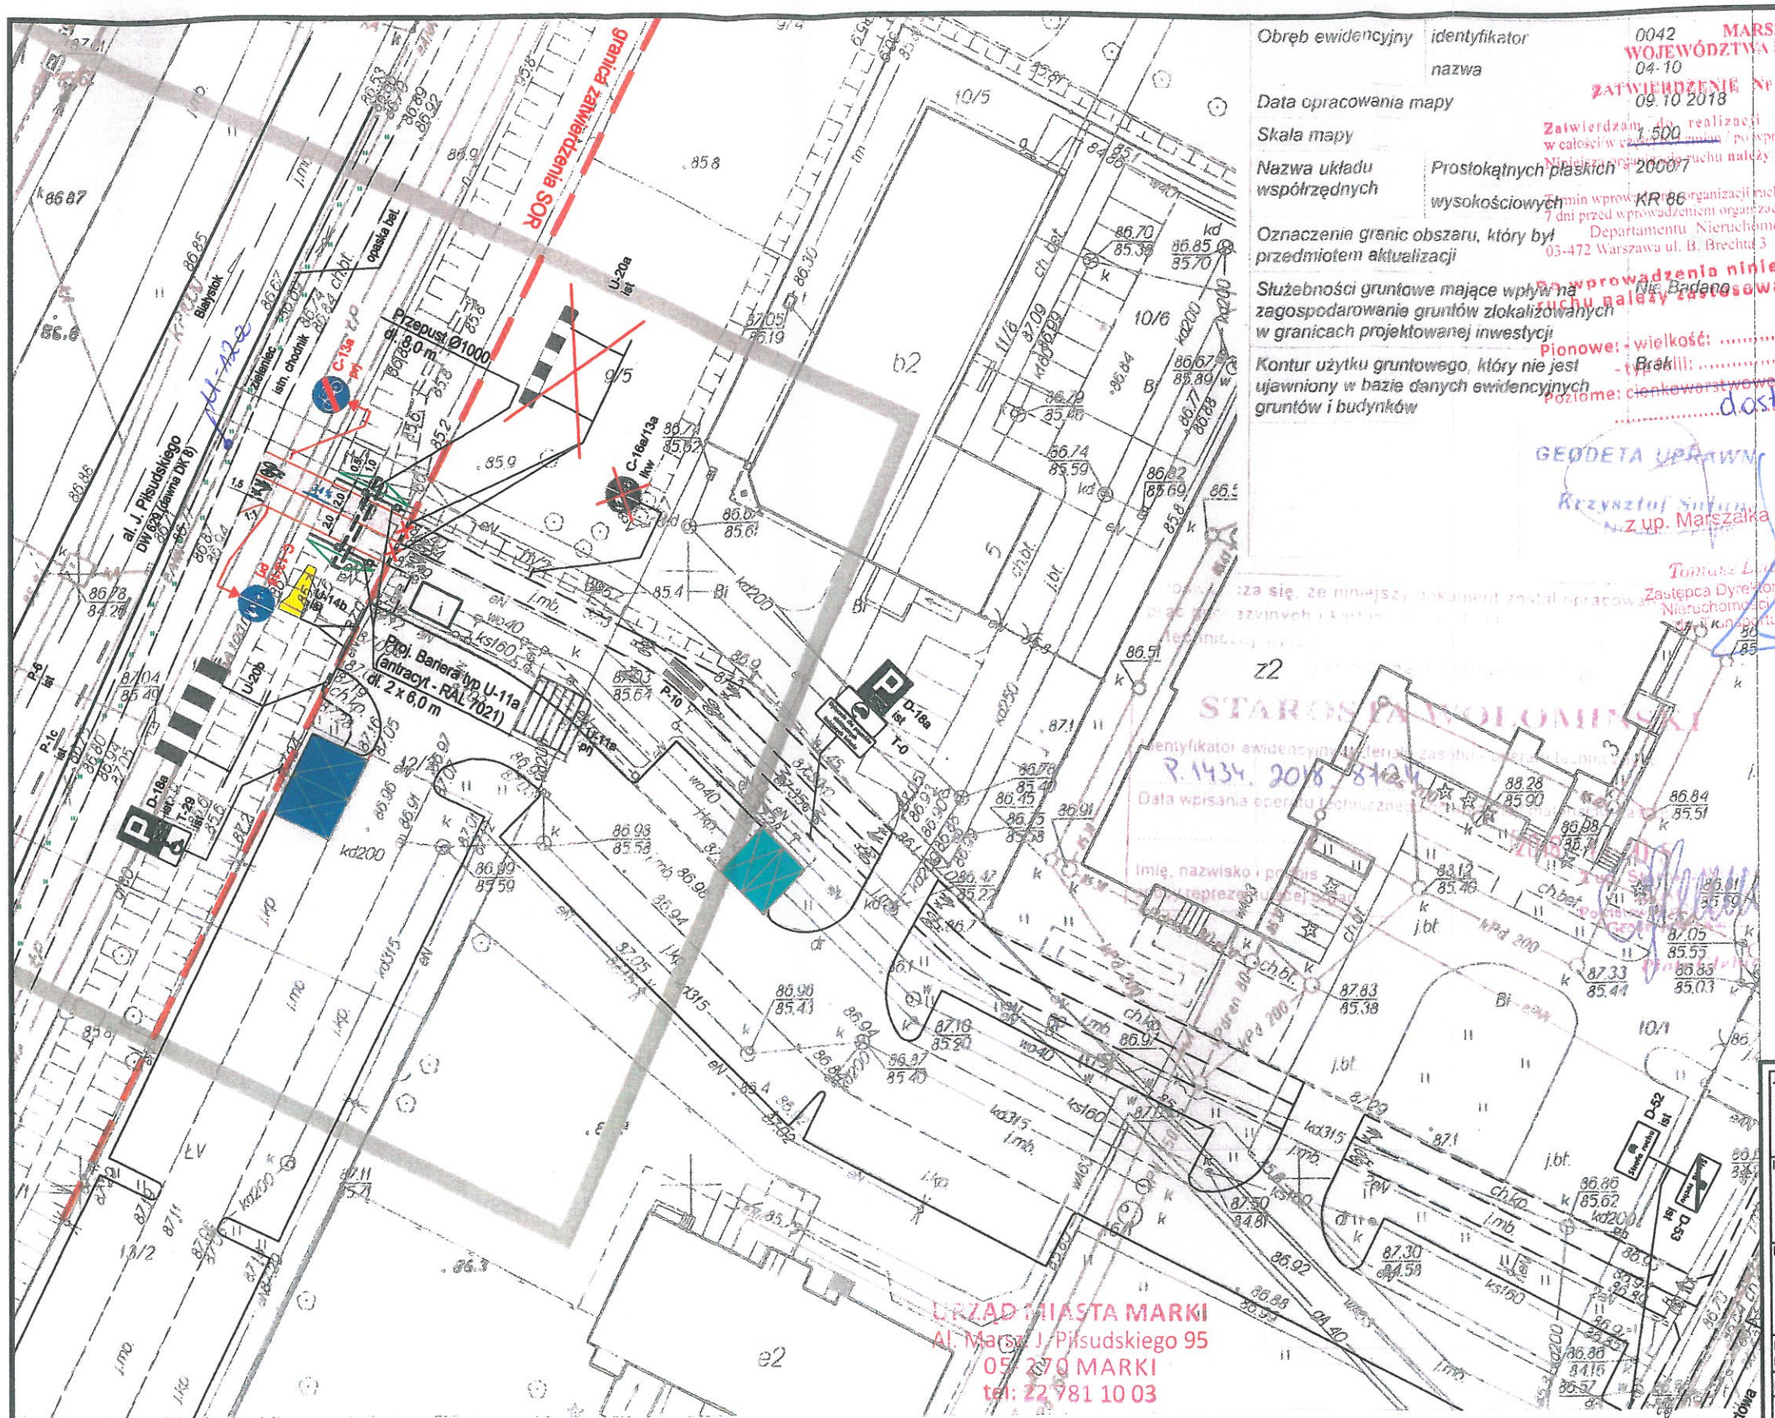

Wydrukował(a) Dorota Domżalska-Kowalska 2018 10 29 Granice ewidencyjne - wymagają weryfikacji

Obręb ewidencyjny	identyfikator	0042
	nazwa	04-10
Data opracowania mapy		09.10.2018
Skala mapy		1:500
Nazwa układu współrzędnych	Prostokątnych płaskich	2000/7
	wysokościowych	KR 86
Oznaczenie granic obszaru, który był przedmiotem aktualizacji		
Służebności gruntowe mające wpływ na zagospodarowanie gruntów zlokalizowanych w granicach projektowanej inwestycji		Nie Badano
Kontur użytku gruntowego, który nie jest ujawniony w bazie danych ewidencyjnych gruntów i budynków		Brak

MARSZAŁEK WOJEWÓDZTWA MAZOWIECKIEGO
ZATWIERDZENIE Nr N1-D-1.8022.1.150.2018
Zatwierdzam do realizacji stałą organizację ruchu w całości/w części bez zmian / po wprowadzeniu zmian
Niniejszą organizację ruchu należy wprowadzić do dnia 30.06.2018
Termin wprowadzenia organizacji ruchu należy zgłosić co najmniej na 7 dni przed wprowadzeniem organizacji ruchu do:
Departamentu Nieruchomości i Infrastruktury
03-472 Warszawa ul. B. Brechta 3 fax.022/5979802
Po wprowadzeniu niniejszej organizacji ruchu należy zastosować znaki:
Pionowe: - wielkość: małe
- typ klii: I
Poziome: cienkowarstwowe / grubowarstwowe
dost. do istniejącego
GEODETA UPRAWN.
Krzysztof Sołtan
z up. Marszałka Województwa
Tomasz Lewandowski
Zastępca Dyrektora Departamentu Nieruchomości i Infrastruktury do Transportu Drogowego

Wydział Ruchu Drogowego
Komendy Stołecznej Policji
projekt - szkic
zabezpieczenia robót organizacji ruchu
opiniuję pozytywnie - negatywnie
12 LUT 2019
- w zakresie drogi:
~~powiatowej~~
wojewódzkiej
~~krajowej~~

Z upoważnienia
Komendanta Stołecznego Policji
ZASTĘPCA NACZELNIKA
Wydziału Ruchu Drogowego
Komendy Stołecznej Policji
podinsp. Artur WILK

STAROSTA WOŁOMIŃSKI
Identyfikator ewidencyjny materiału zasobu
P.1434.2018.8124
Data wpisania operatu technicznego
Imię, nazwisko i podpis
Pomiarowy
Grodzisk Mazowiecki

URZĄD MIASTA MARKI
Al. Marsz. J. Piłsudskiego 95
05-270 MARKI
tel: 22 781 10 03

Niniejszym organizację ruchu
opiniuję w całości części:
a) bez zmian
b) ze zmianami naniesionymi kolorem czerwonym
c) z uwagami: .....
d) odrzucam w całości bez zatwierdzenia
Data i podpis 30.01.2019
Zup. BURMISTRZA
Wydział Inwestycji i Zarządu Dróg
Marcin Mosakowski

LEGENDA:

- proj. chodnik
- proj. ścieżka rowerowa
- proj. przepust
- granica pasa drogowego
- proj. oznakowanie pionowe (C-13a prj)
- oznakowanie pionowe do likwidacji (C-13a/16a lkw)
- oznakowanie pionowe istniejące (D-18a ist)
- proj. / istn. oznakowanie poziome

JEDNOSTKA PROJEKTOWA	MARECKIE INWESTYCJE MIEJSKIE Sp. z o. o. ul. Kościuszki 46a, 05-270 Marki	
INWESTOR	BURMISTRZ MIASTA MARKI Al. Marsz. J. Piłsudskiego 95, 05-270 Marki	
NAZWA I ADRES OBIEKTU BUDOWLANEGO	„Rozbudowa P+R Sportowa w zakresie włączenia w układ komunikacyjny Alei Marszałka J. Piłsudskiego"	
NAZWA RYSUNKU	PROJEKT STAŁEJ ORGANIZACJI RUCHU	
BRANŻA	DROGOWA	
FUNKCJA	IMIĘ I NAZWISKO SPECJALNOŚĆ I NUMER UPRAWNIEŃ BUDOWLANYCH	PODPIS DATA
PROJEKTANT	inż. ZBIGNIEW WIETECKI Uprawnienia budowlane do projektowania bez ograniczeń w specjalności drogowej nr MAZ/0395/POOD/05	23.01.2019 r.
OPRACOWAŁ	inż. ŁUKASZ RZECZKOWSKI	23.01.2019 r.
SKALA 1:500		NR RYS. 2